



Plano Índice

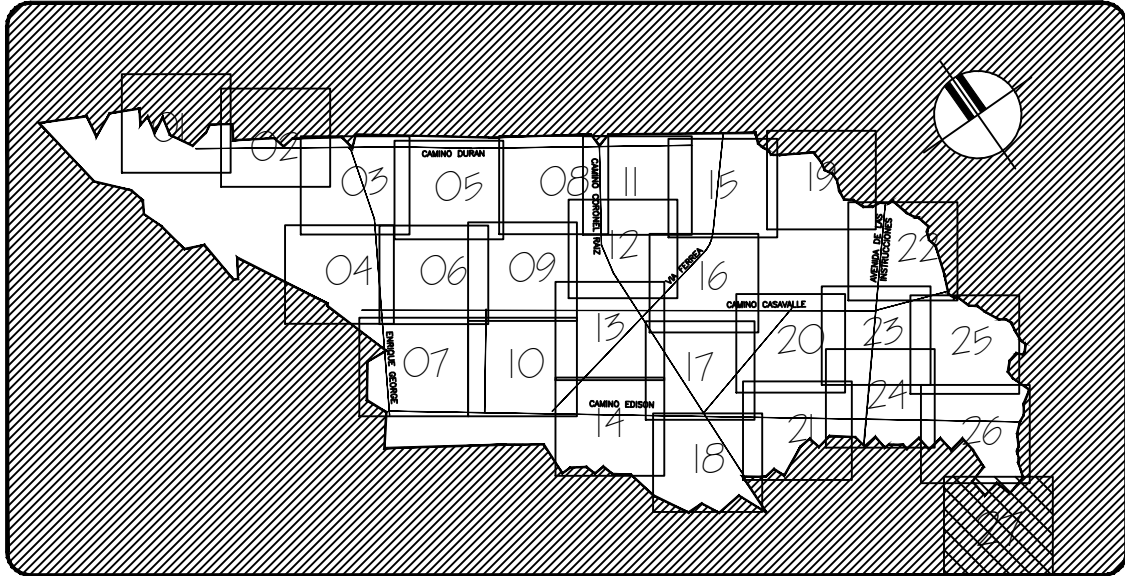

Referencias

SÍMBOLO	DENOMINACIÓN	SÍMBOLO	DENOMINACIÓN
	LÍMITE DEL ÁREA DE SANEAMIENTO		CUNETA (TIPO P)
	LÍMITE DE LA CUENCA DE DRENAJE		CONEXION CUNETA-COLECTOR
	LÍMITE DE SUBCUENCA DE SANEAMIENTO		ALCANTARILLA CIRCULAR
	LÍMITE DE SUBCUENCA DE DRENAJE		ALCANTARILLA RECTANGULAR
	ÁREA SANEADA		PREDIO A EXPROPIAR
	COLECTOR DE SANEAMIENTO		SERVIDUMBRE
	COLECTOR PLUVIAL		CANADA - TRAZADO ACTUAL
	CAMARA DE INSPECCION RED CLOACAL (CI)		COLECTOR EXISTENTE
	CAMARA TERMINAL (CT)		NOMBRE -- COTA DE TAPA Y ZAMPEADO DEL ELEMENTO
	TERMINAL DE COLECTOR (TC)		COTA DE ZAMPEADO DE LLEGADA DEL COLECTOR
	CAMARA DE INSPECCION RED PLUVIAL (CP)		COTA DE ZAMPEADO AGUAS ARRIBA
	POZO DE BAJADA (PB)		COTA DE ZAMPEADO AGUAS ABAJO
	TRAMO ESCALONADO (TE)		4598 NÚMERO DE CARPETA CATASTRAL
	BOCA TORMENTA TIPO 1		
	BOCA TORMENTA TIPO 2		
	BOCA TORMENTA EXISTENTE		

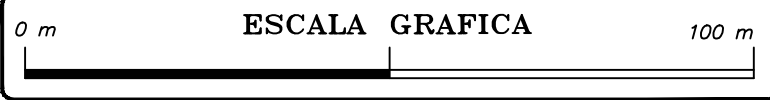

NOTAS:

- PARA CONFECCIONAR EL PRESENTE PLANO SE TOMO COMO BASE EL ORIGINAL PRESENTADO POR LA IMM EN LOS RECAUDOS
- LAS COTAS ESTAN REFERIDAS AL 0 (CERO) WARTON
- LOS DIAMETROS NO INDICADOS CORRESPONDEN A 200mm.
- LAS LONGITUDES INDICADAS CORRESPONDEN A LAS DISTANCIAS ENTRE LOS ELEMENTOS DE INSPECCION O TRAMOS ESCALONADOS DIBUJADOS EN LA PLANIMETRIA
- ALCANTARILLAS DNV; DE ACUERDO A PLANOS L.T. N° 136 Y 137 DE LA DIRECCION NACIONAL DE VIALIDAD (M.T.O.P.)

	PLANO DEFINITIVO CONFORME A OBRA	
	LAMINA N° 27	ARCHIVO: LAM_027.DWG
		ESCALA: 1:1000
DIRECTOR DE OBRA SACEEM:	REVISOR ING. DE OBRA I.M.M.	FECHA: 25-MAY-2001
ING. ENRIQUE WERNER	ING. CARLO FILIPELLI	ING. CARLOS INTRONZI

PLAN DE SANEAMIENTO URBANO DE LA CIUDAD DE MONTEVIDEO
— ETAPA III —

INTENDENCIA MUNICIPAL DE MONTEVIDEO

SANEAMIENTO DE LOS BARRIOS SAYAGO NORTE, PEÑAROL Y FERROCARRIL

PROYECTO EJECUTIVO			
PLANIMETRIA DE LAS REDES LAMINA N° 27			
 CONSULTORIA Y SERVICIOS DE INGENIERIA S.R.L. W. FERREIRA ALDUNATE 1342 Of. 501 TELÉFONO 92 10 66 FAX: (998-2) 919 056 MONTEVIDEO URUGUAY	DIRECTOR DEL PROYECTO	ASESOR	APROBADO IMM-DIRECTOR UESUM
	ING. MARCOS BIGATTI	ING. ADOLFO CUTINELLA	ING. CARLOS COLACCE
	PROYECTISTA	DIBUJANTE	APROBADO IMM-DIRECTOR DE PROYECTO
	ING. PAULA ROMAY	DANIEL LARNAUDIE BERNARDO RODRIGUEZ	ING. LEONEL CROSGNANI
CORRECCION	FECHA	ESCALA	PLANO N°
02	28/1/98	JUNIO 1995	1:1000 P-RD-27