CLUB DE NIÑOS Y ADOLESCENTES TIMBUES

Proyecto ejecutivo

DIRECCIÓN: Timbues 3571	
PARCIALIDAD: V-7012	RESPONSABLE TÉCNICO
LLAMADO: LE N° 2_2019/442-2	COCIDO DE OBRA: CXOrA-PyS-19-1125/2019
FECHA: REVALIDACIÓN:	NOMBRE
REVISIÓN 1	Tec.TEL.-CEL.
2	TÉCNICO ASESOR
3	Apellido Gabriela Argyros
4	Mail: gabriela.argyros@gmail.com
5	Tel.: 03555-491R

Fecha	
ESCALA: 1_75	Archivo: Timbues_Albañilería-OBRA.dwg
ALBAÑILERÍA	A01
Lámina	

PLANTA BAJA ALBAÑILERÍA

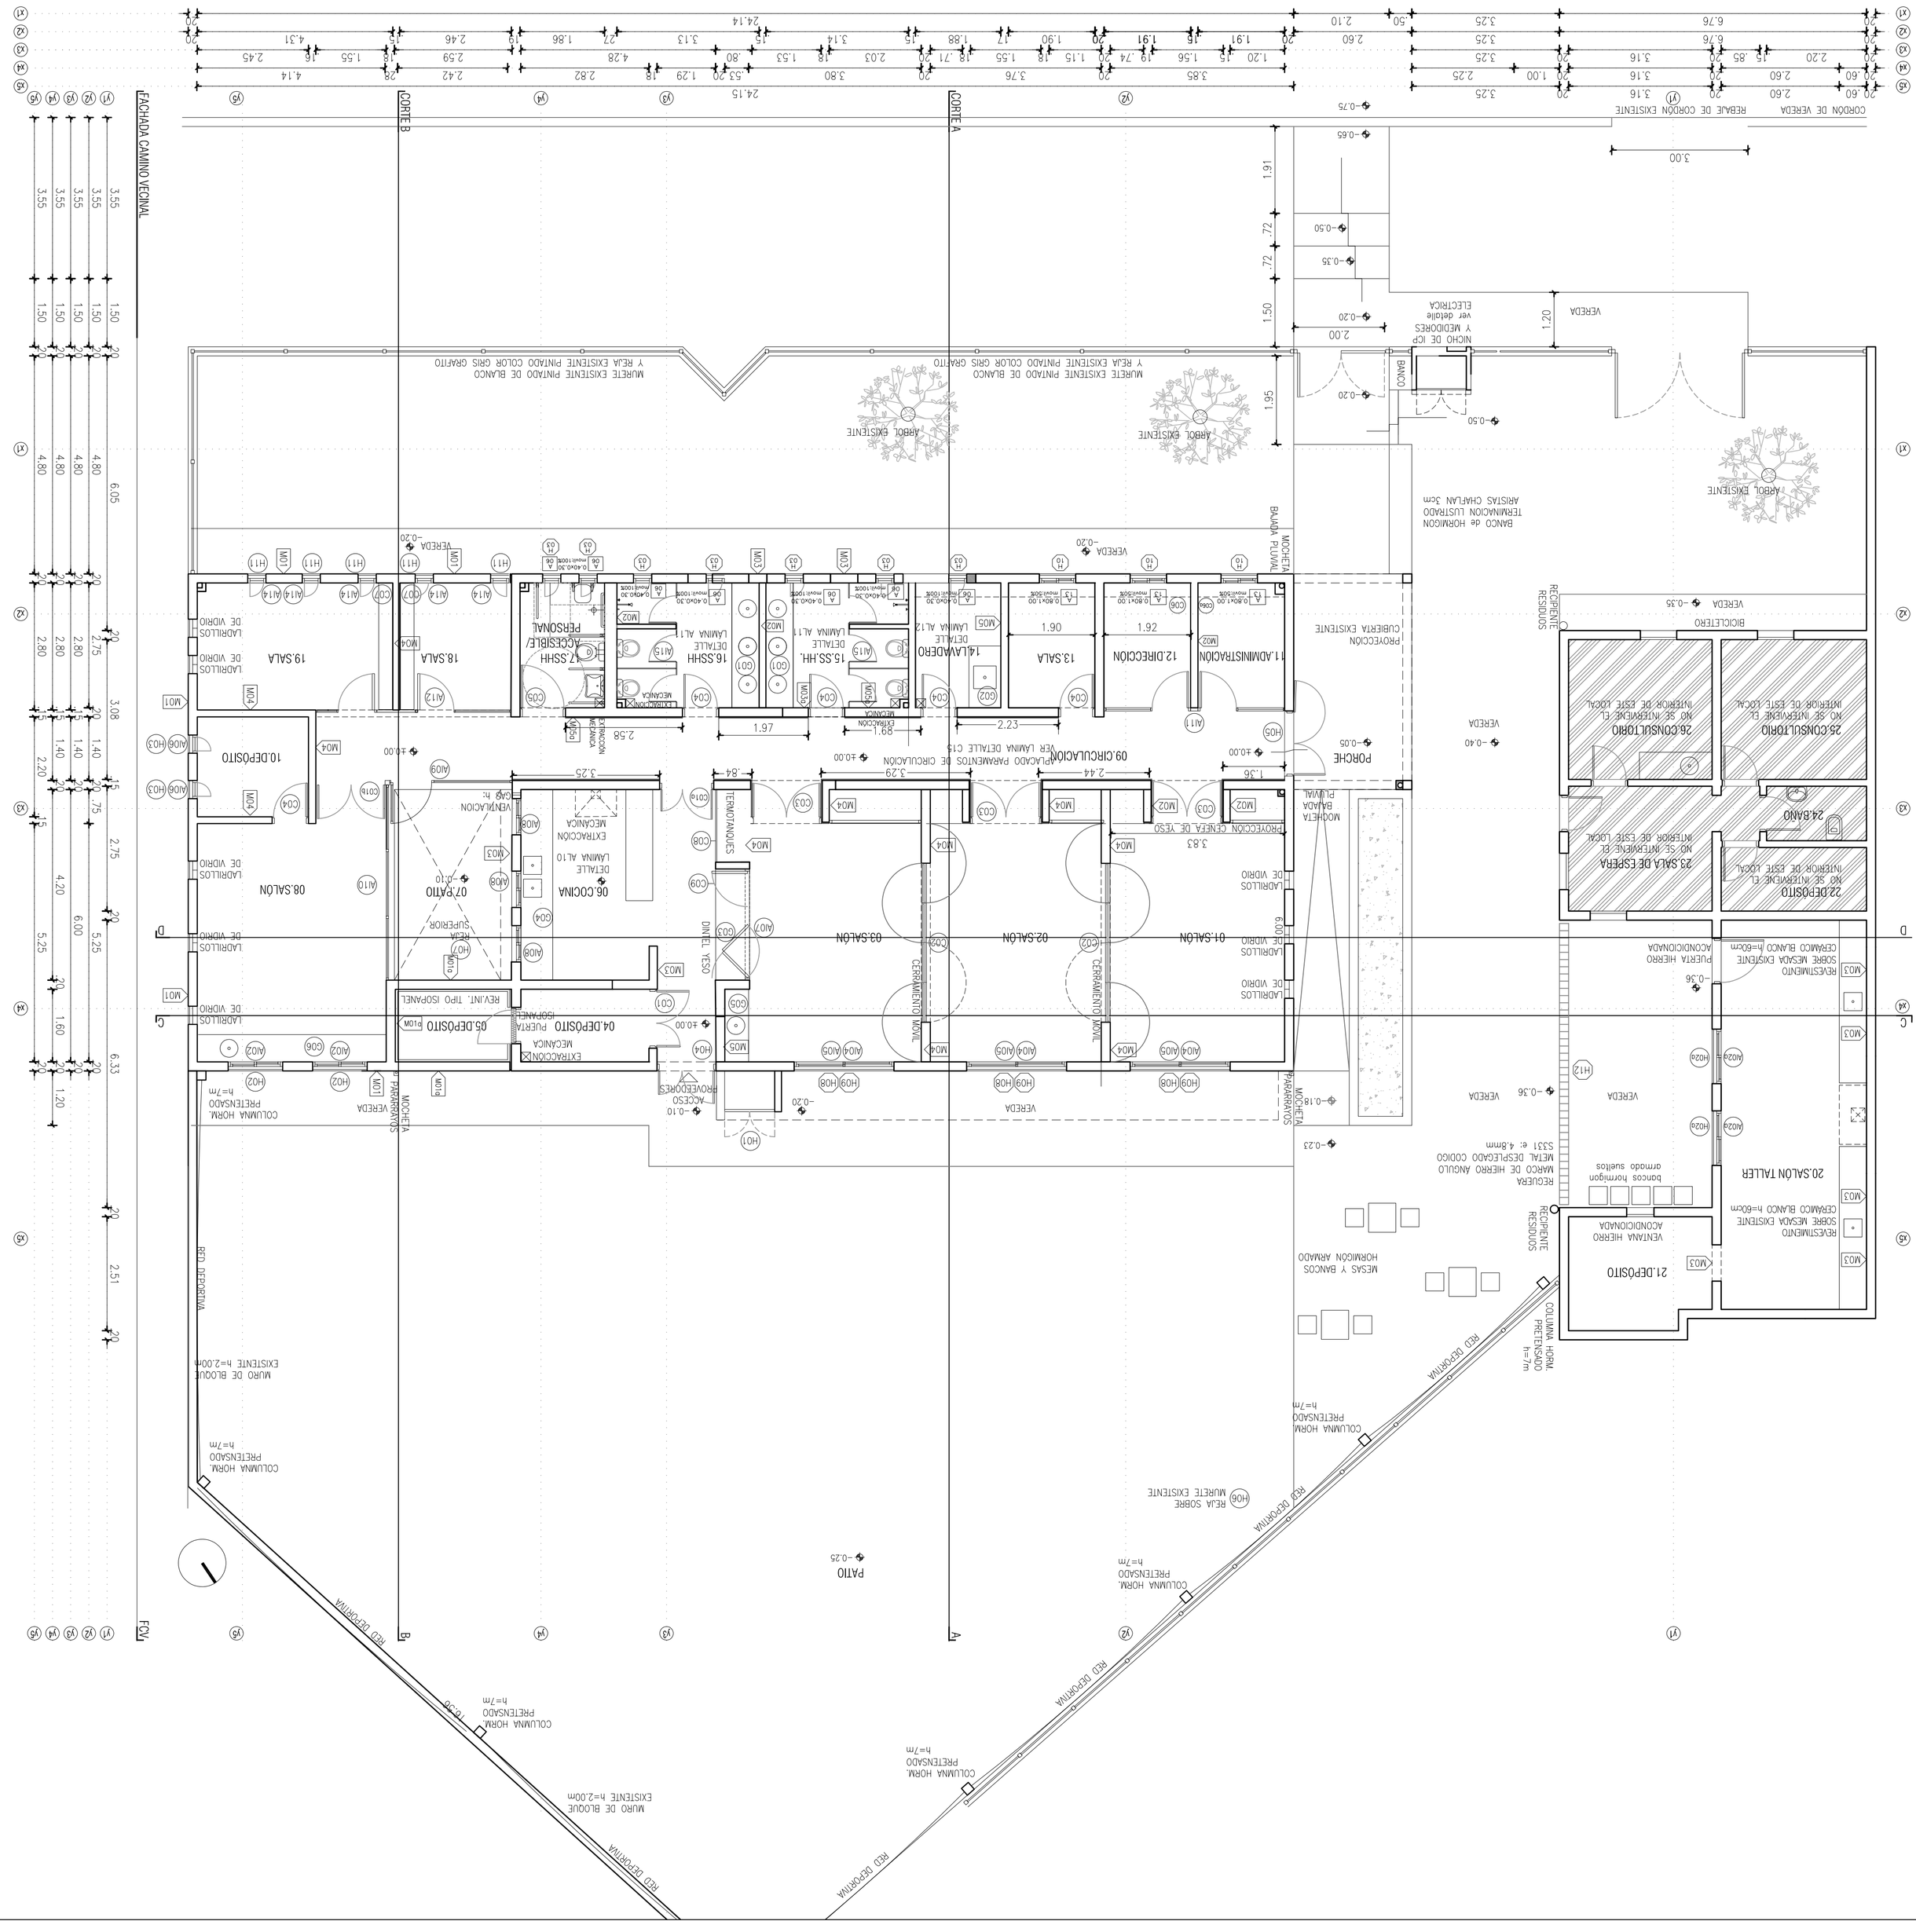
CORTE B
CORTE A
FACHADA CAMINO VECINAL
01.SALÓN
02.SALÓN
03.SALÓN
04.DEPÓSITO
05.DEPÓSITO
06.COCINA
07.PATIO
08.SALÓN
09.CIRCULACIÓN
10.DEPÓSITO
11.ADMINISTRACIÓN
12.DIRECCIÓN
13.SALA
14.LAVADERO
15.SS.HH.
16.SS.HH
17.SS.HH/ ACCESIBLE/ PERSONAL
18.SALA
19.SALA
20.SALÓN TALLER
21.DEPÓSITO
22.DEPÓSITO
23.SALA DE ESPERA
24.BAÑO
25.CONSULTORIO
26.CONSULTORIO
ARBOL EXISTENTE
MURETE EXISTENTE PINTADO DE BLANCO Y REJA EXISTENTE PINTADO COLOR GRIS GRAFITO
CORDON DE VEREDA
REJA EXISTENTE
VEREDA
RAMPA
NICHO DE IOP Y MEDIDORES ver detalle ELECTRICA
BANCO de HORMIGON TERMINACION LUSTRADO ARISTAS CHAFLAN 3cm
RICOLETERO
RETIRO DE RESIDUOS
MOCHETA BAJADA PLUVIAL
PROYECCION CUBIERTA EXISTENTE
PORCHE
PROYECCION CUBIERTA DE TESO
PATIO
MESAS Y BANCOS HORMIGÓN ARMADO
RAMPA DISCAPACITADOS
REJA SOBRE MURETE EXISTENTE
MURO DE BLOQUE EXISTENTE h=2.00m
COLUMNA HORM. PRETENSADO h=7m
RED DEFORMA
REVESTIMIENTO SOBRE MESADA EXISTENTE CERAMICO BLANCO h=60cm
ACONDICIONADA
PUERTA HIERRO
VENTANA HIERRO
REJILLA DESPLEGADO COCIOCO
MADERA DE HIERRO ANGULO
REJILLA
bancos hormigon ormado sueltos
TERMOTANQUES
EXTRACCION MECANICA
PROTECCION CHAPA
